

Parhidg 234 V. Vinului
u.P. I Vint.
no. 111

Legenda :

- [Yellow box] - zona porcut
- [Black line] - cai de cabluri
- [Red line] - plat forme primare


Coordonate GPS

Porcut sat. 46.044951
lung 23.380568

TR. VALEA CĂLEANULUI
(83-96;100-113;D230)

Vf. Dealul
Bobului
944,37m

Vf. Neru
931,02m

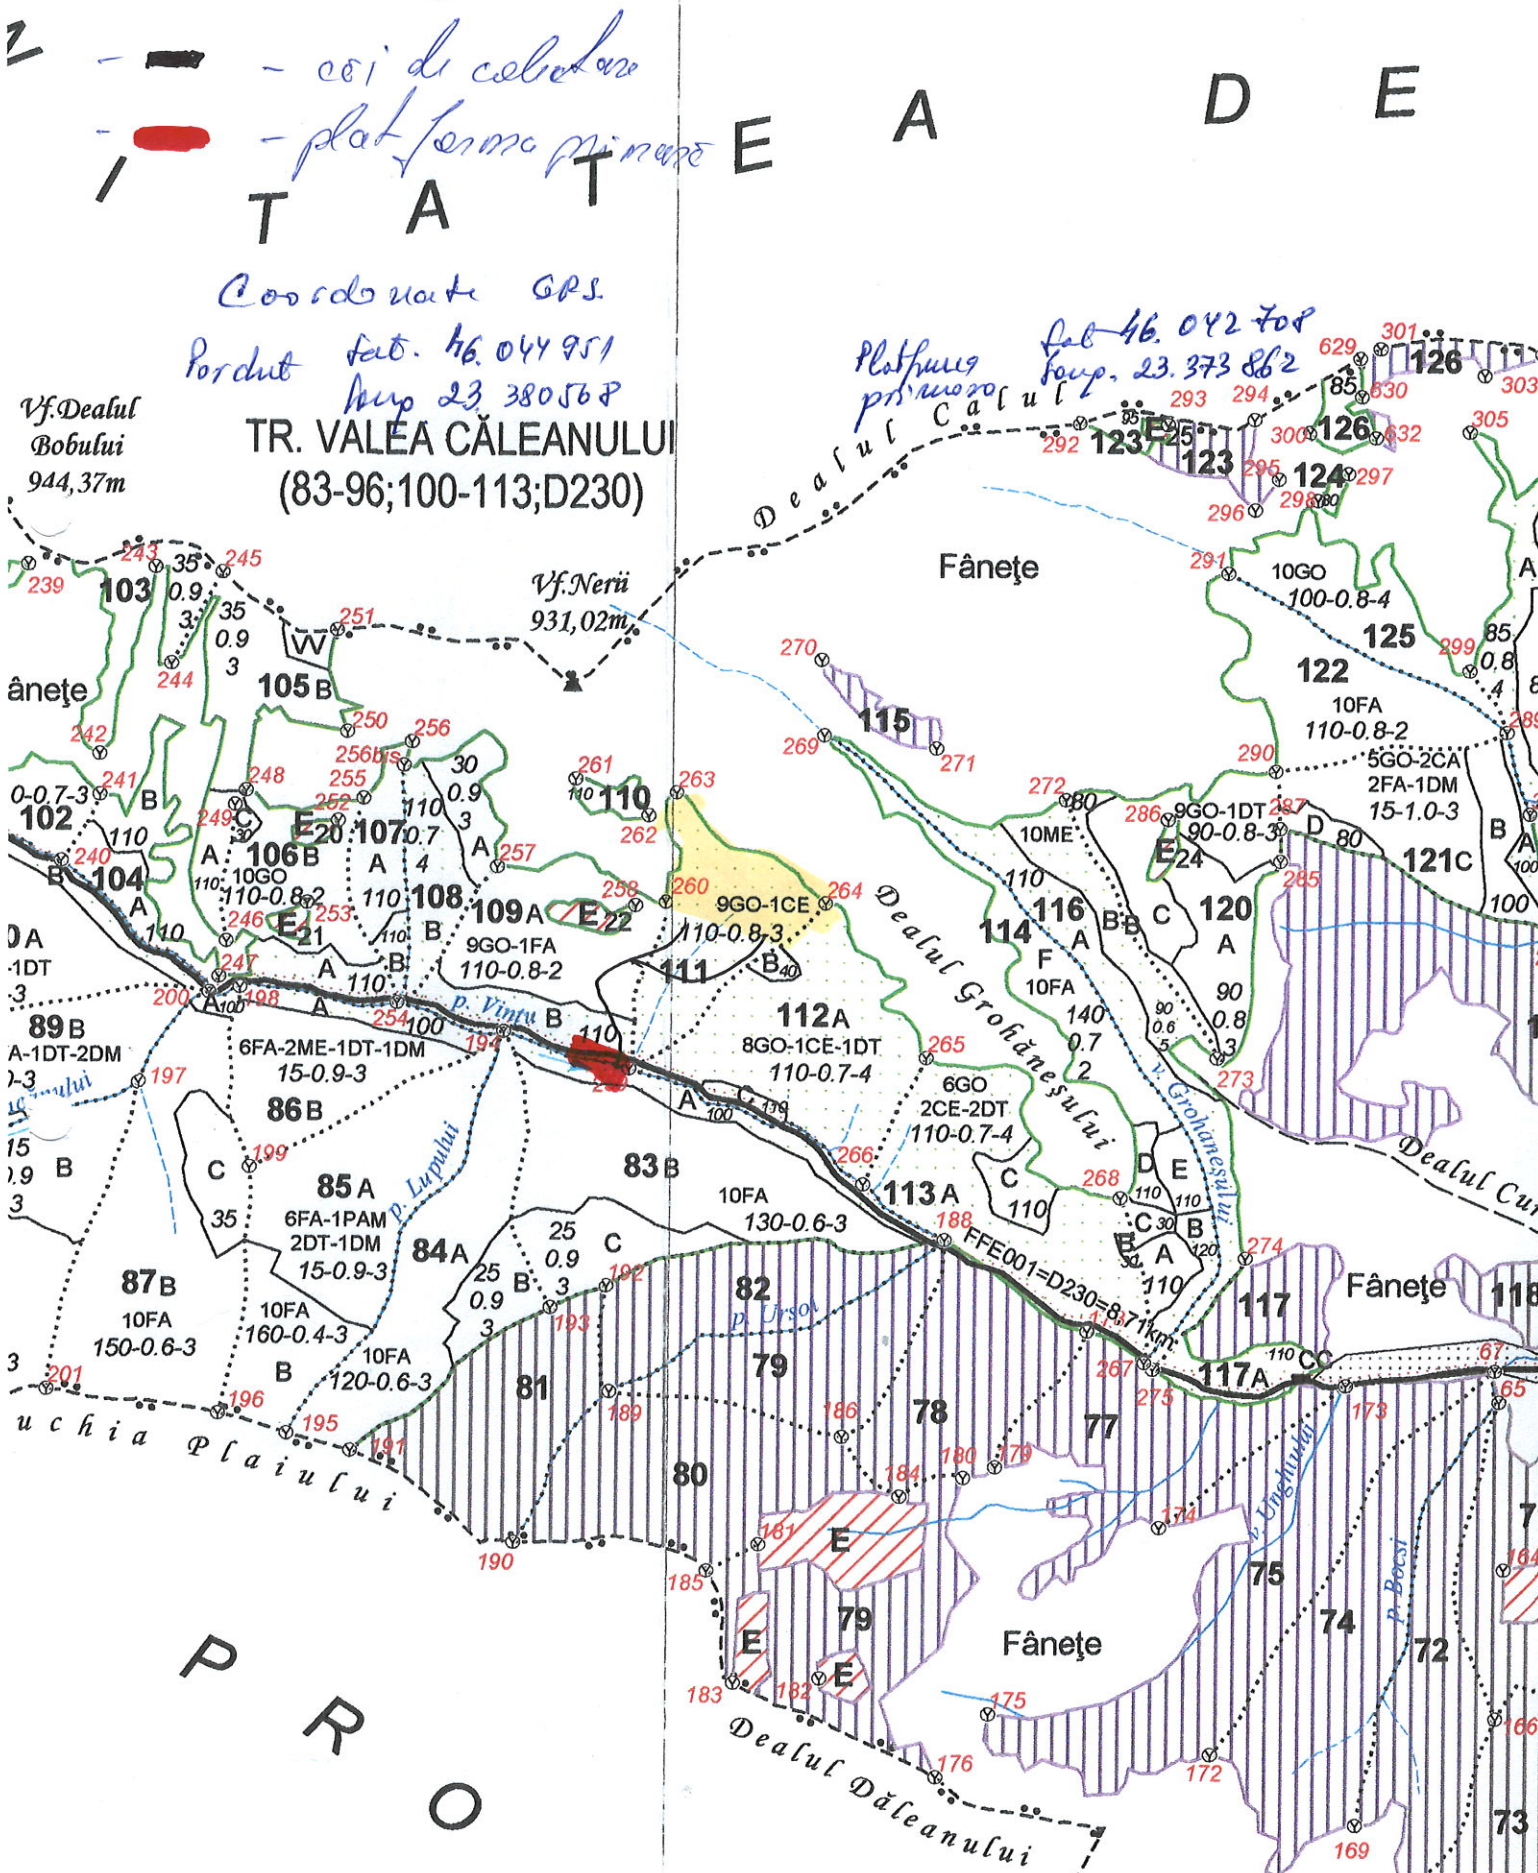

P
R
O